


PLATFORM NORTH

UNIT A

UNIT B

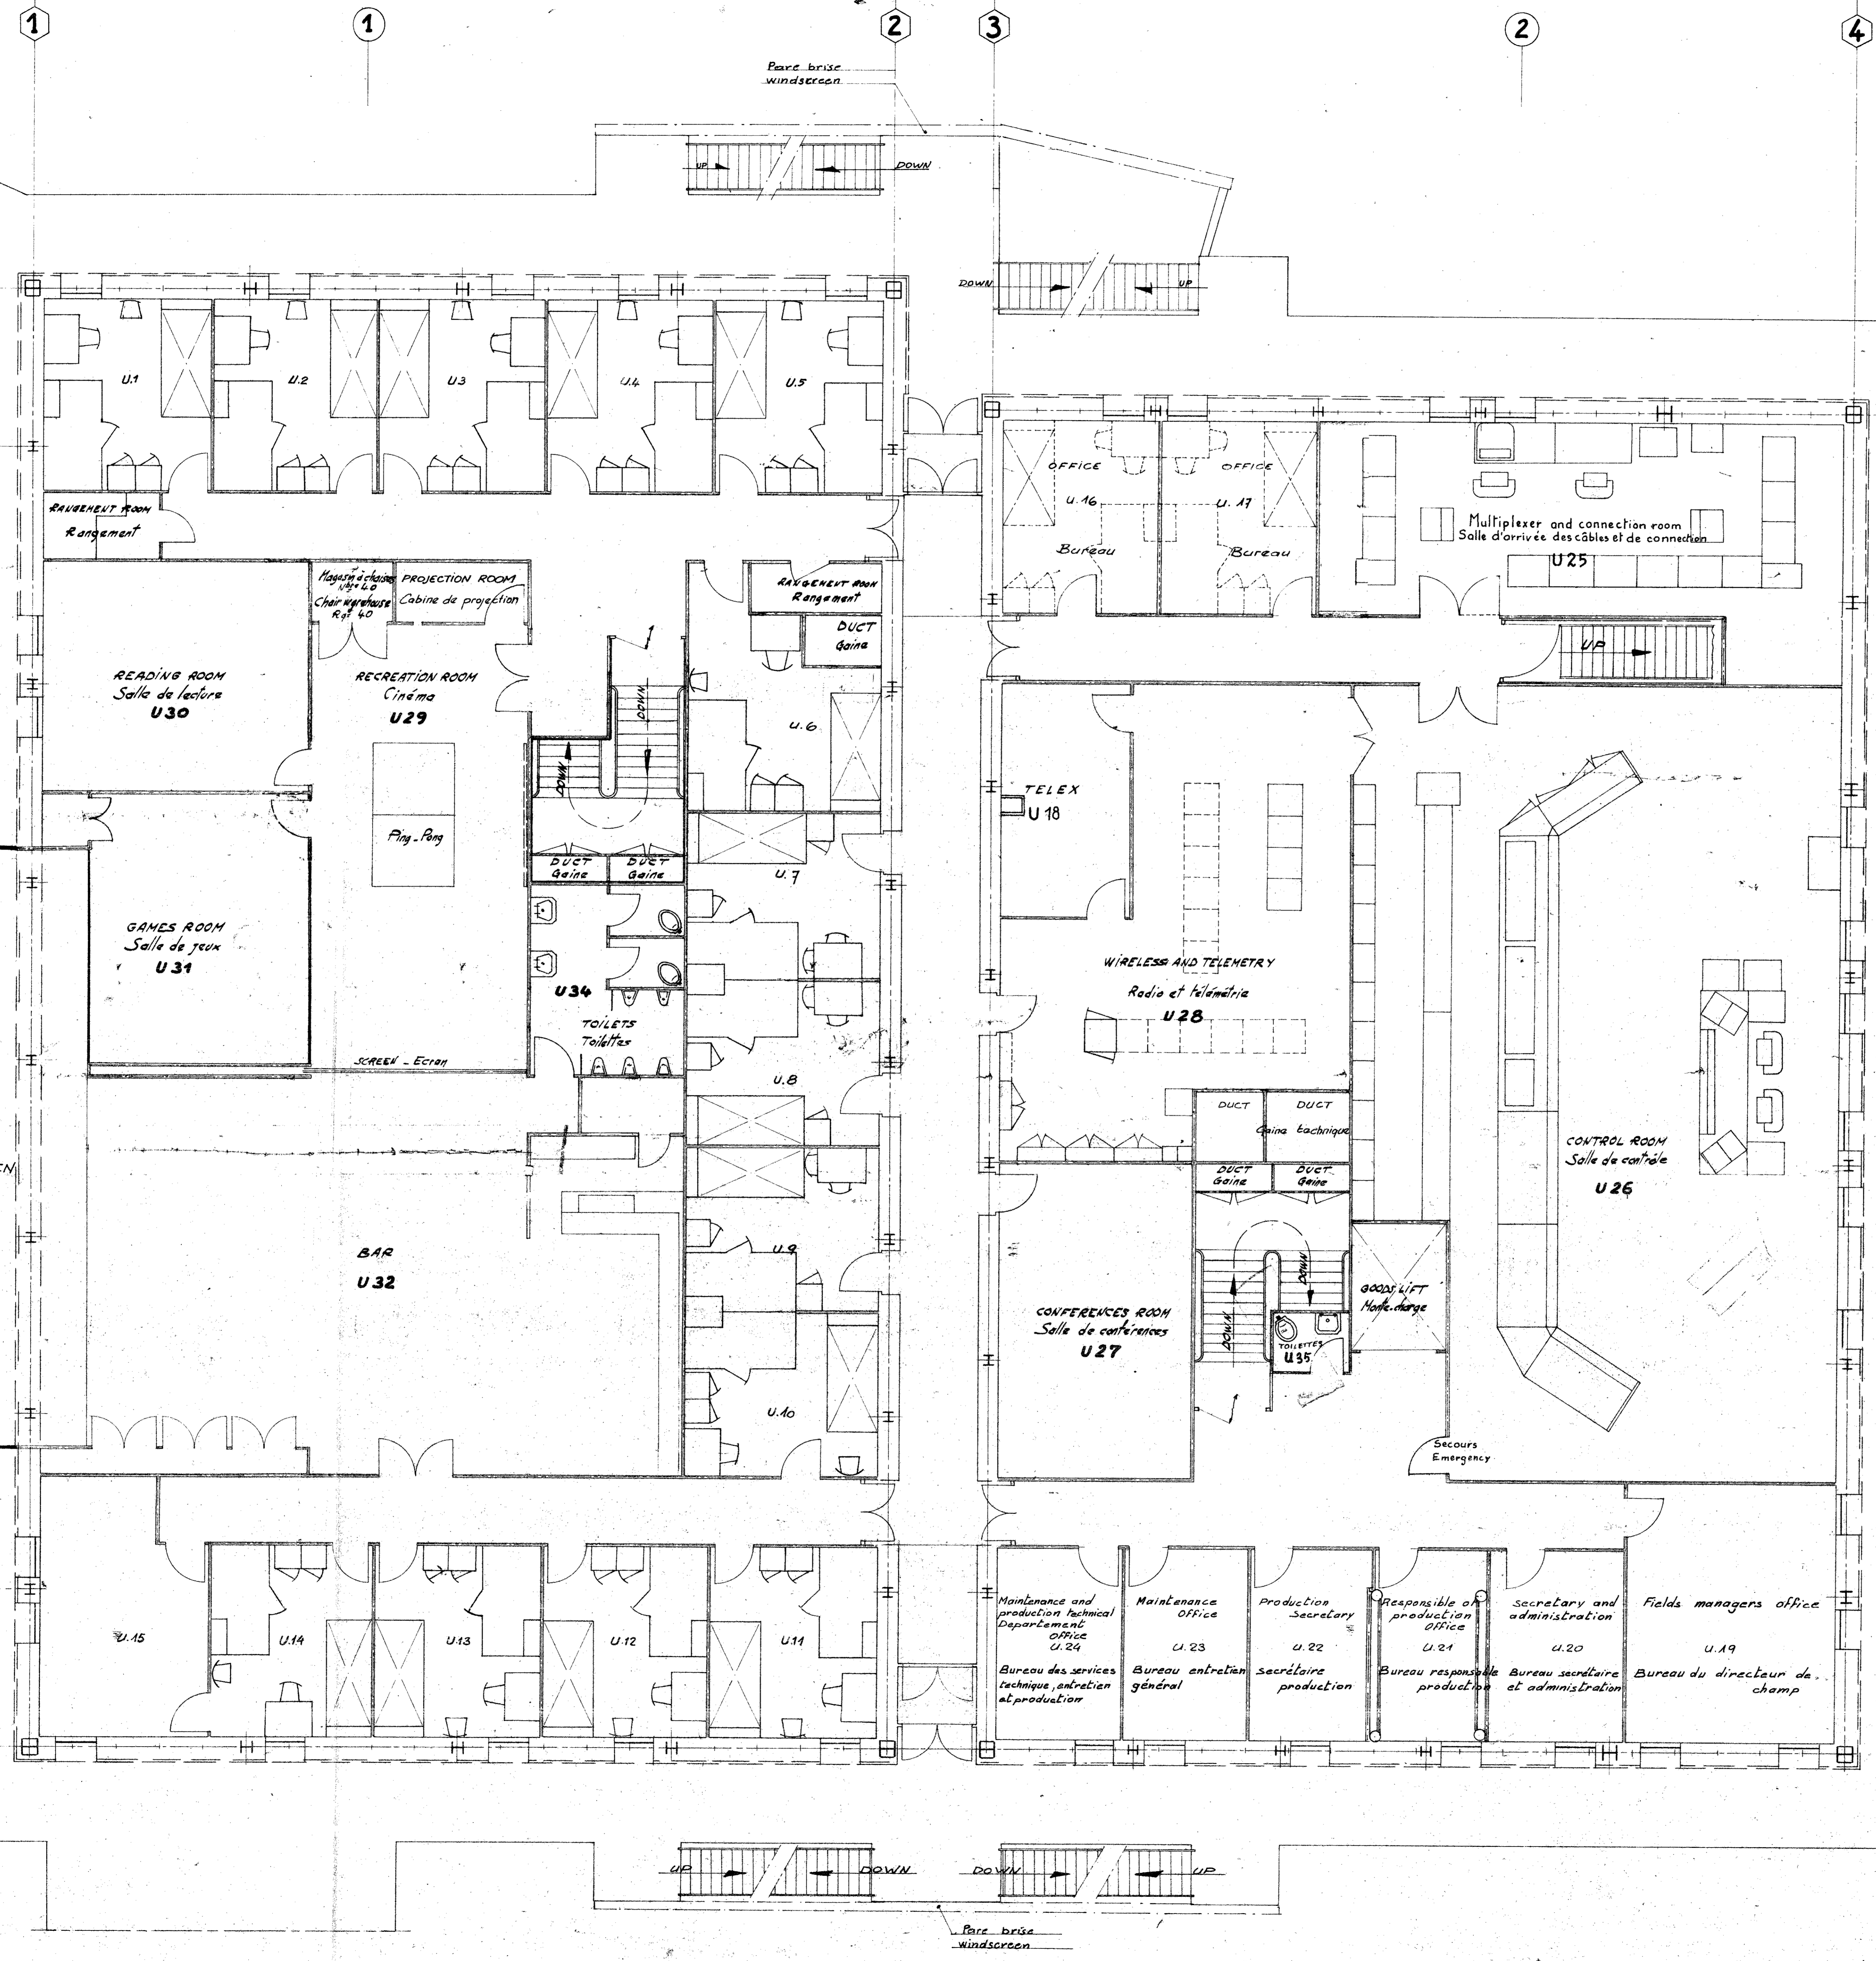

NOTA

les locaux U46 et U17 seront aménagés ultérieurement par ELF
Premises U46 and U17 will be fitted later by ELF

e	09.01.75	Mise à jour des emménagements des locaux U25, U26, U28 et des passerelles. Modifié: 1) Porte local U25 et sa position. 2) Position portes des locaux U16, U26 et U28. 3) Cotes du monte-charge. Ajouté: 1 porte local U18. Déplacé cloison nord du jardin. Ces mises à jour ont été effectuées après réunion du 07.01.75 à BORDEAUX. Déplace fenêtre de chambre U24.	Up to date keeping of accommodations rooms U25, U26, U28 and walkways. Changed: 1) Door and its location room U25. 2) Location of doors rooms U16, U26 and U28. 3) Dimensions of goods lift. One door added in room U18. Displacement of garden north partition. These up to date keepings have been achieved after meeting of 07.01.75 in BORDEAUX. Displace of room U24 with door.	
f	3.2.75	Mise à jour après la réunion de 30.1.1975 à PARIS. Par mesure de sécurité, les deux portes des couloirs s'ouvrent vers l'extérieur. Les portes de jardin sont supprimées. Une haie de pampre est prévue à proximité de jardin. Le local TELEX est repris U18.	Up to date after meeting of 30.1.1975 in Paris. For safety reasons, the double doors of passages open outside. The door of the garden are suppressed. An hedge of vine near the garden. TELEX room is included U18.	
h	11.07.75	Mise à jour de la disposition des bureaux à de placards suivant les observations Van Bavel.	Setting out of the offices & cupboards disposition following Van Bavel observations.	
i	28.11.75	Supprimer monte-charge local U18 pour être en conformité avec les normes de sécurité. Supprimer passerelle extérieure pour des raisons de sécurité.	Dis-118 suppressed, central goods lift removed for safety reasons. Suppression of external walkway for safety reasons.	
j	15.12.75	Supprimer disponible unit A	Suppression available unit A	
k	2.8.76	Plan conforme à exécution	As built	
o	9.9.74	Mise à jour suivant indications de E.F. M.D. V. Hout. Up to date keeping according to E.F. M.D. V. Hout indications.		
b	2.10.74	Après travaux techniques d'escaliers d'accès à l'extérieur - Modification aménagement des escaliers U18 - Ajouté bureau dans local U28 - Déplacé escalier d'accès au toit - Passerelle OUEST élargie - Déplacé porte coulissante de cinéma. Add technical passages, stairways and change location of staircases - Equipment room U18 changed - Office added in radio room - Staircase on roof moved - West bridge widened - Location of sliding door in projection room changed.		
c	18.11.74	Mise à jour des aménagements. Up to date keeping of accommodations.		
d	18.11.74	Modifié: Orientation des portes des locaux sanitaires. Travail fait sur les portes des locaux U10 et U11. Appareil expresso ajouté. Changed: Orientation of doors of sanitary sections. Installation of doors of rooms U10 and U11. Added: Espresso machine U10, U11.		
g	21.5.75	Mise à jour après observations de M. DERMOTT. Up to date according to M. DERMOTT observations.		

CHANTIERS DE LA GARONNE

E.L.F. LIVING QUARTER FRIGG

Emménagements Niveau supérieur 34,525 M² Accommodations Upper floor 115' 3 1/4'

Mc.D. le 21.8.74

1158 EM-3

1/50