




VUE .F.

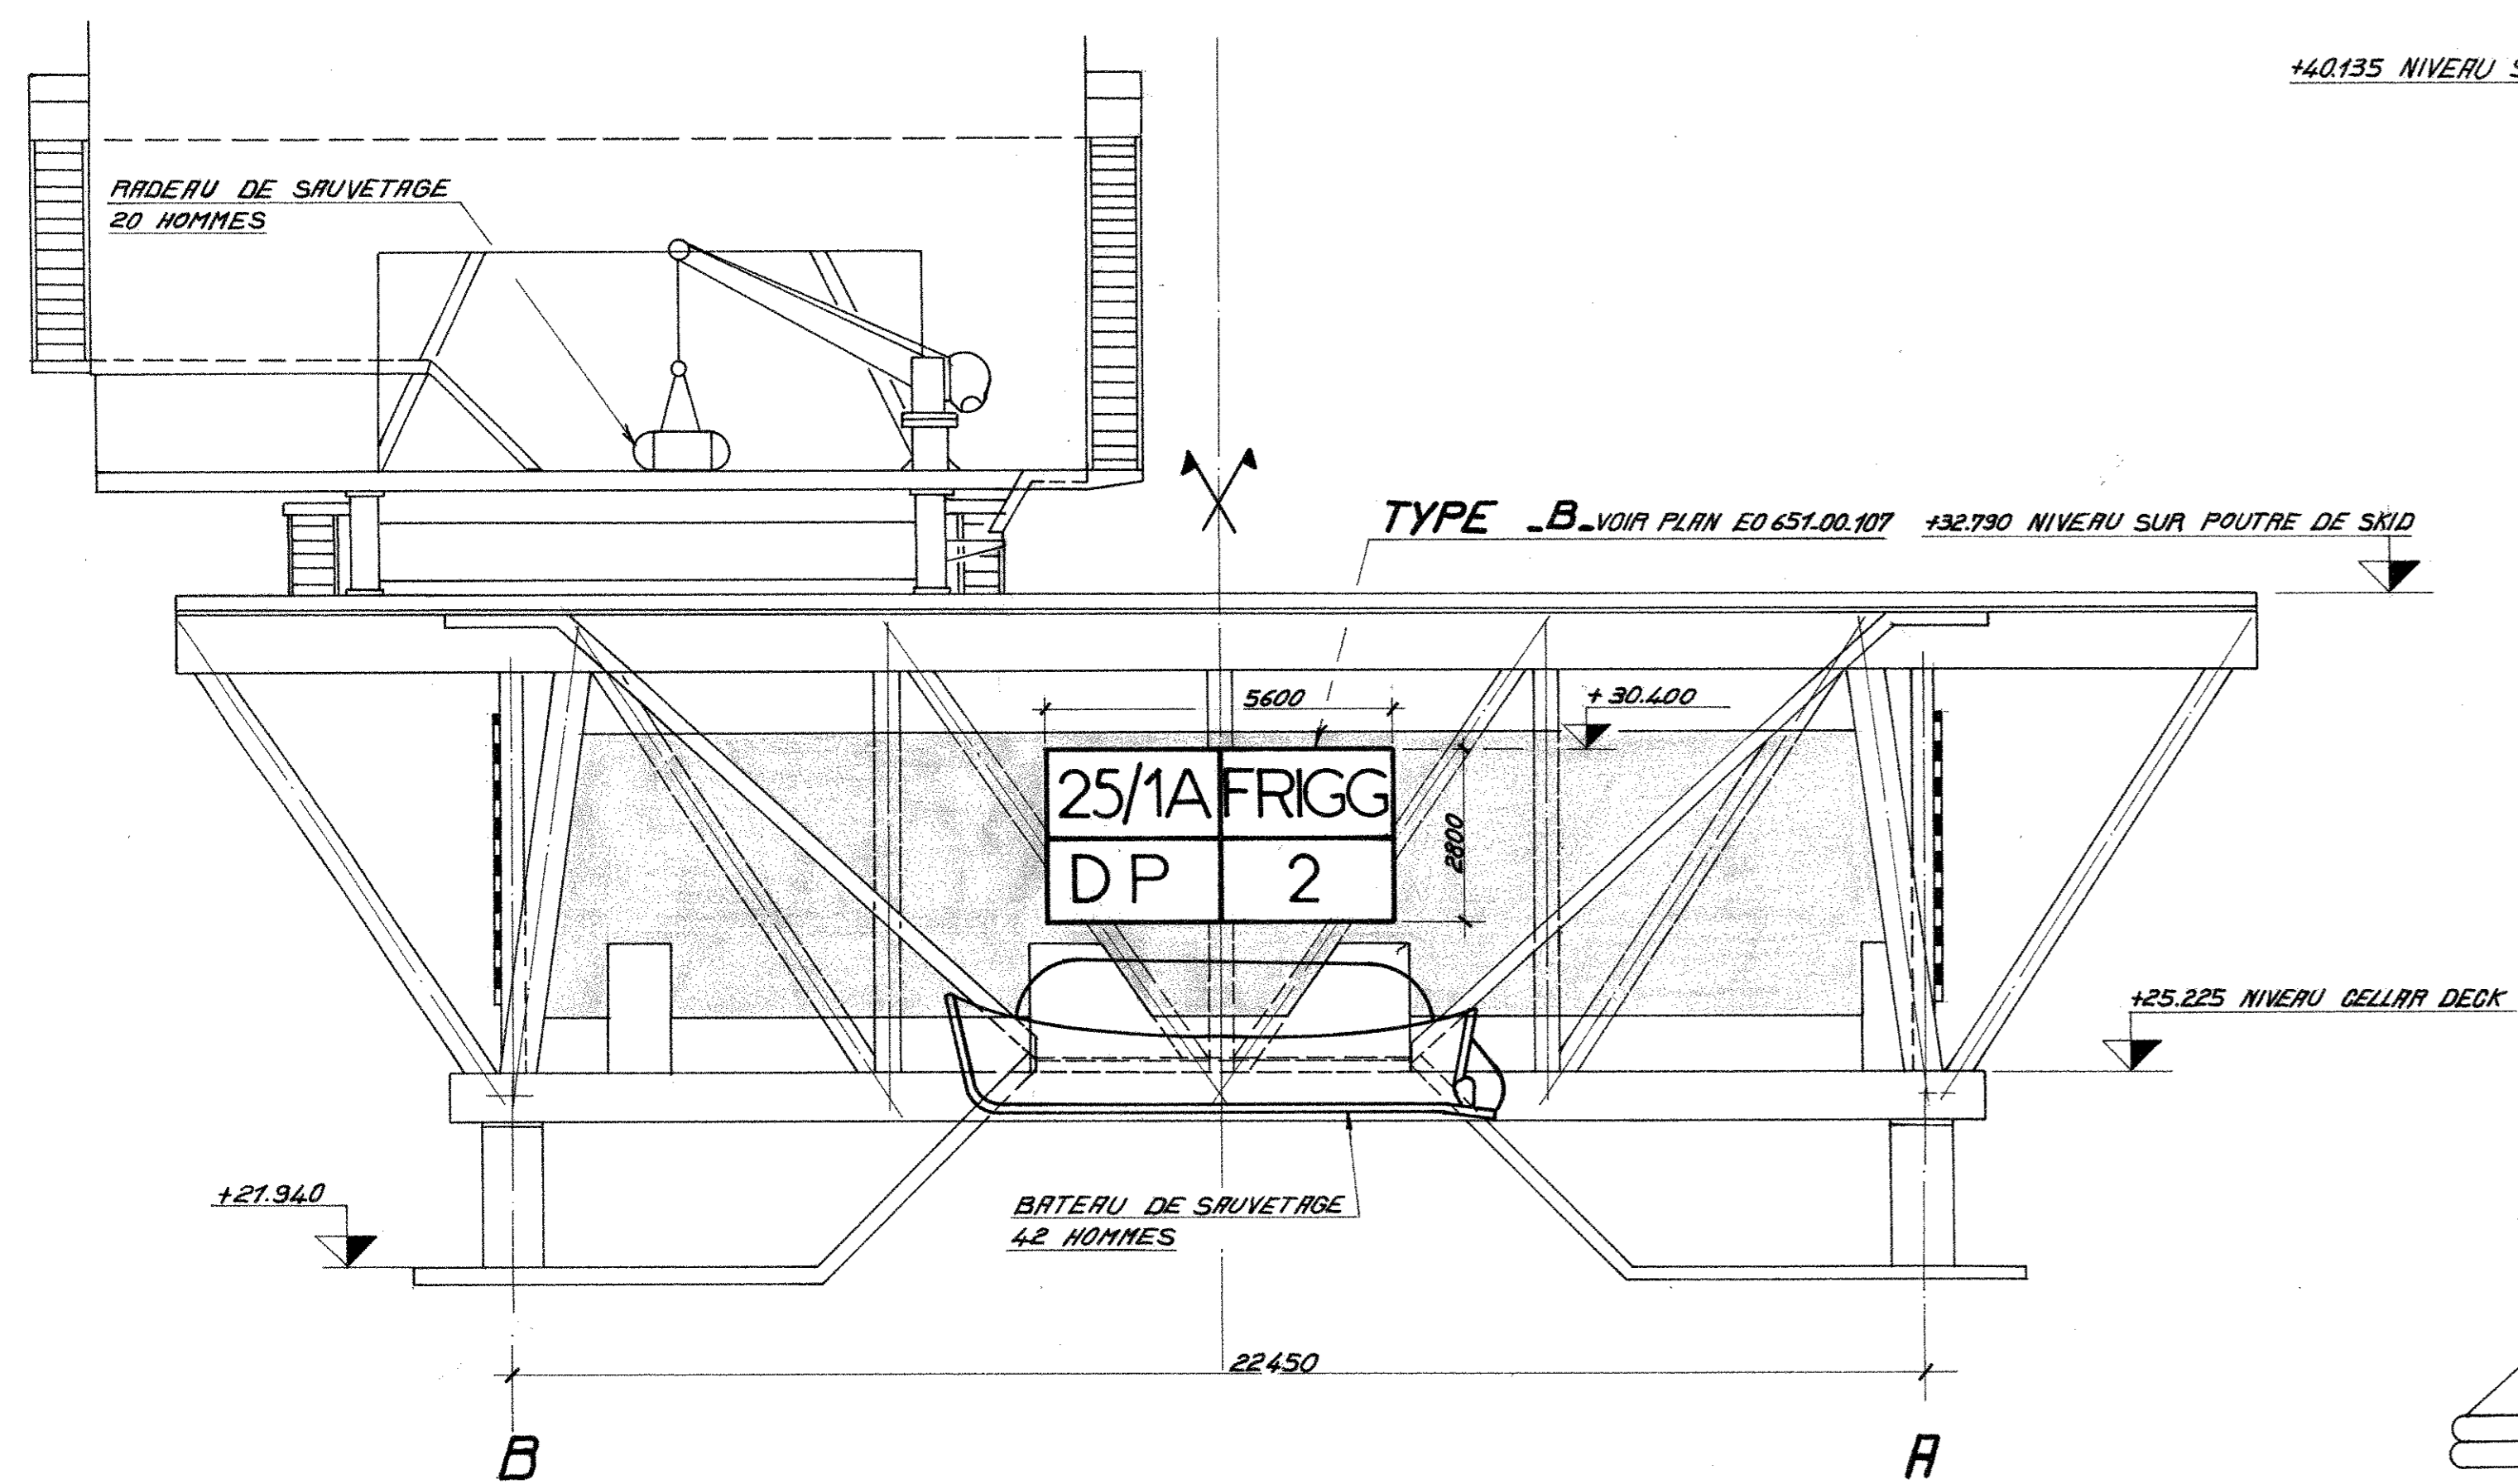


ELEVATION SUIVANT FILE .A.

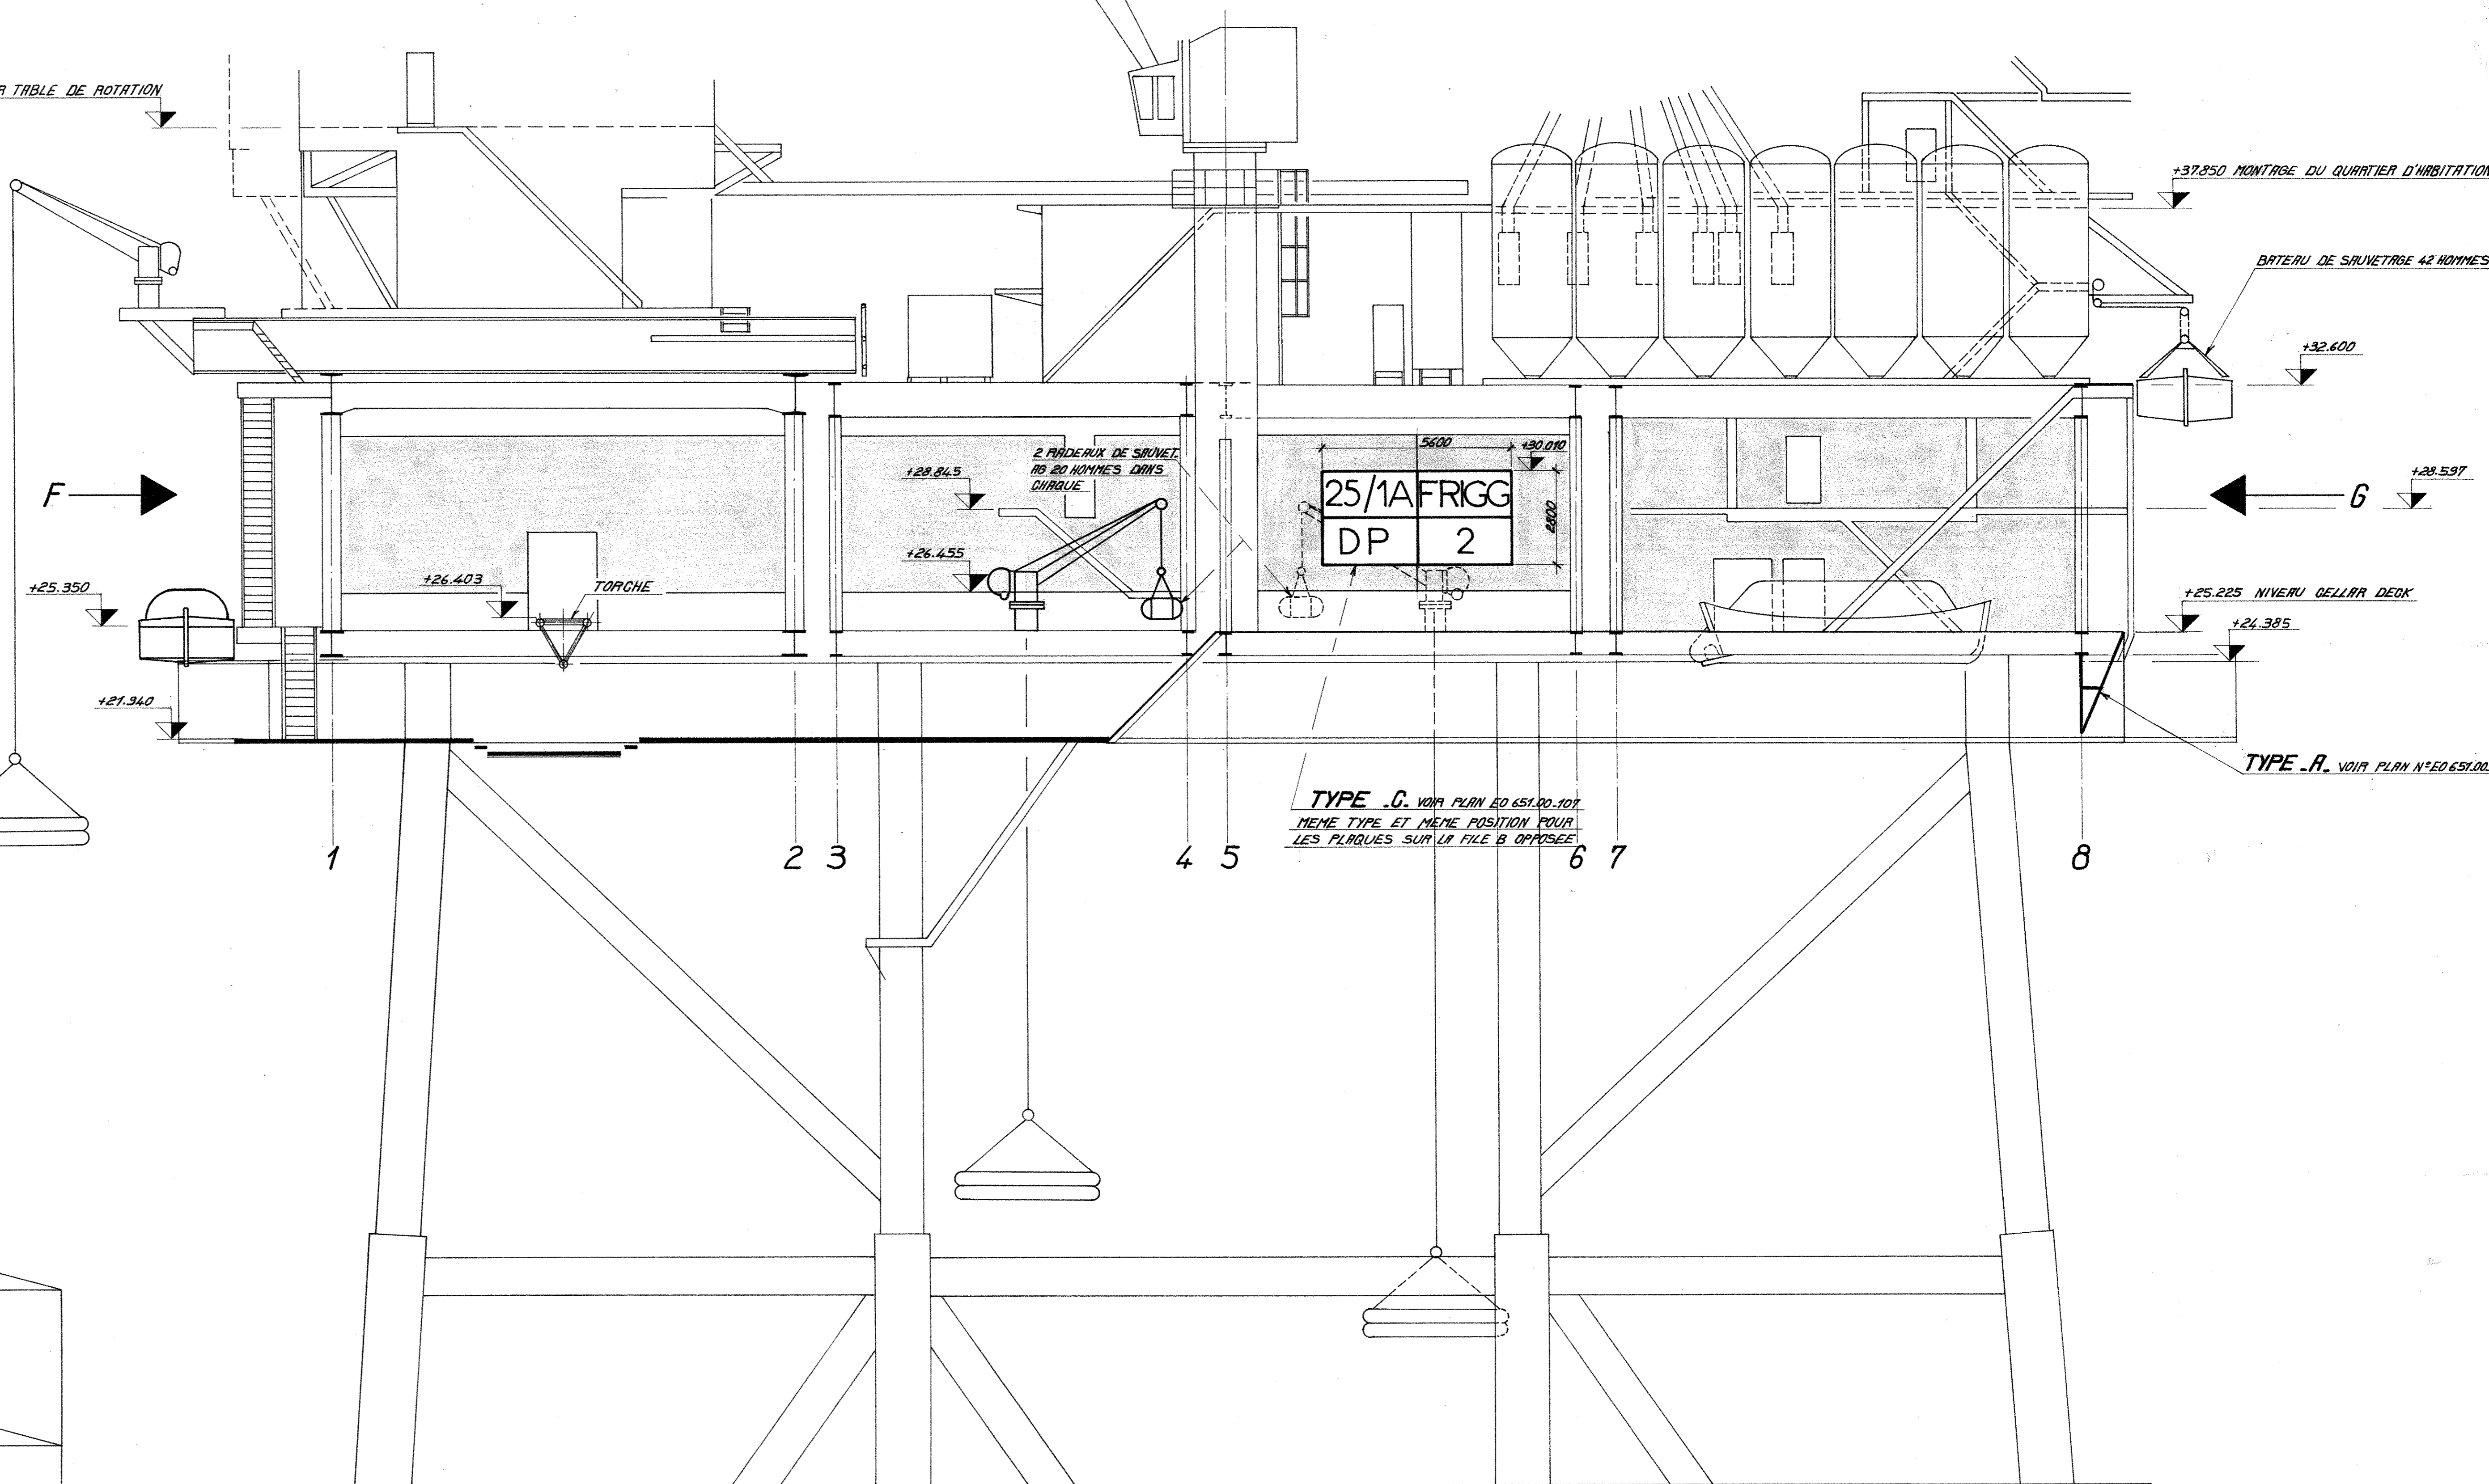

VUE .G.

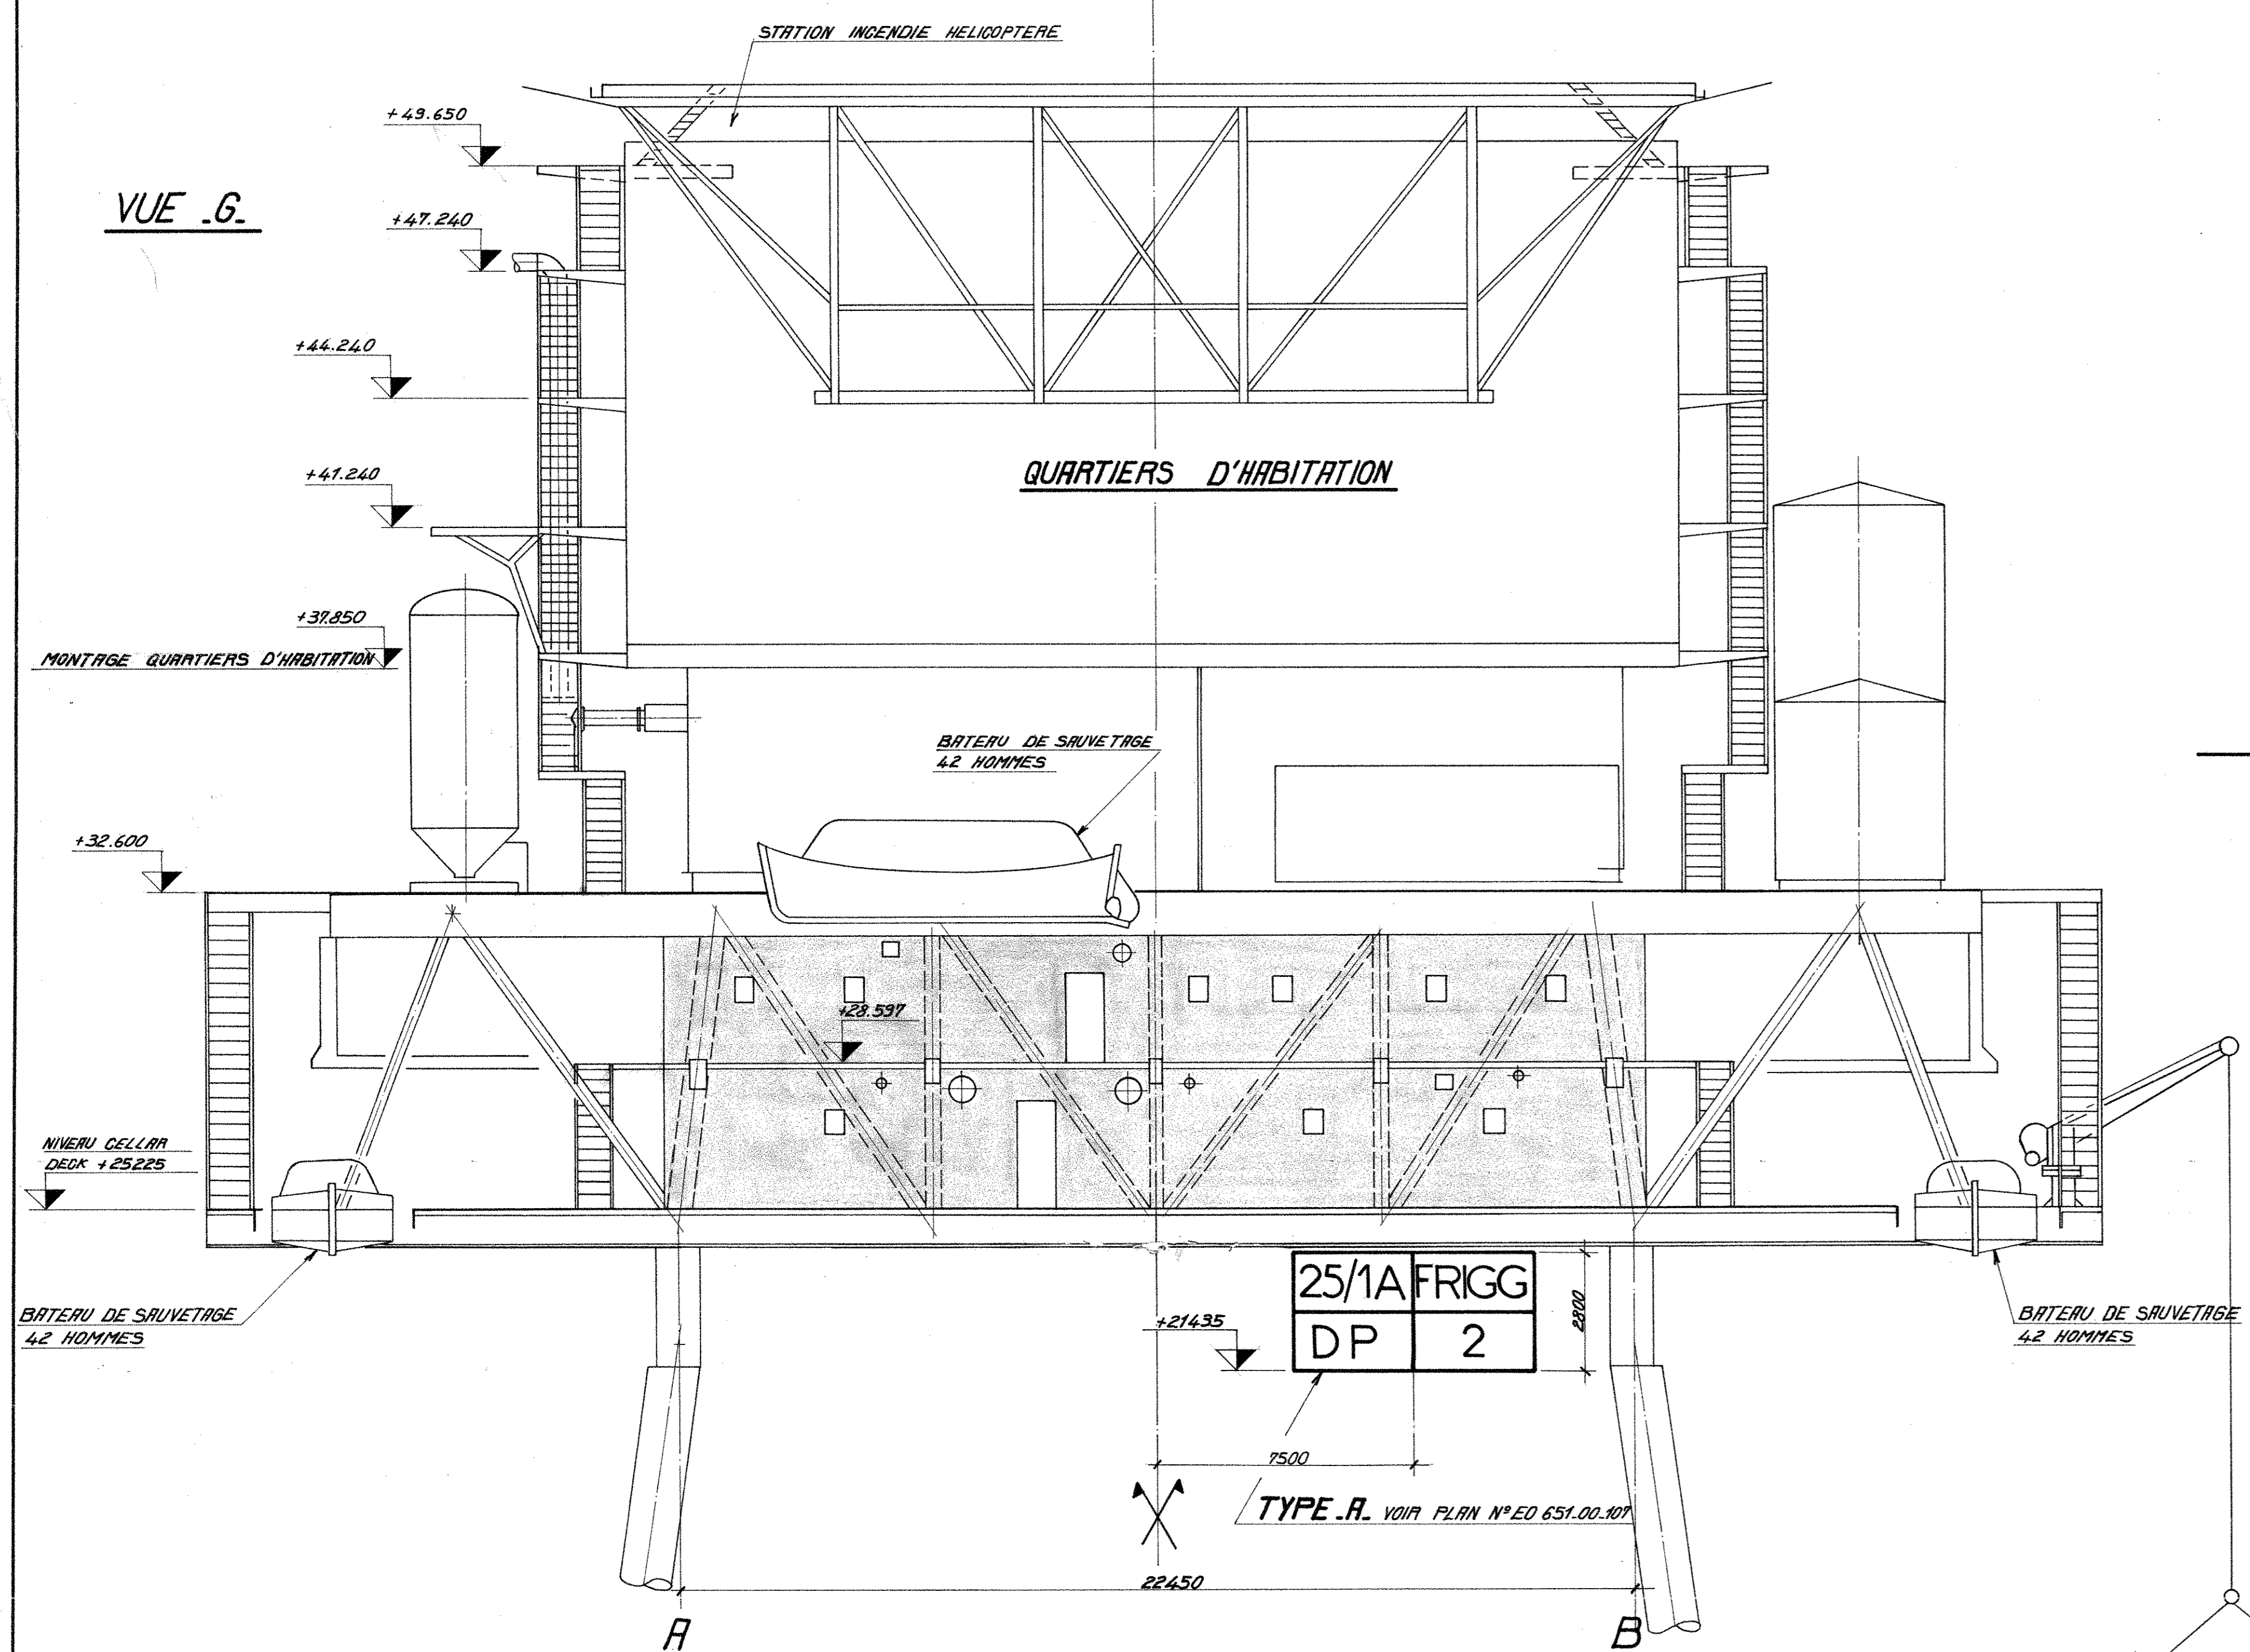

POUR LES DETRILS DE FIXATION DES PLARQUES VOIR PLAN N° EO 651.00.107
 DETRILS DES PLARQUES VOIR PLAN EF-7478.00.141

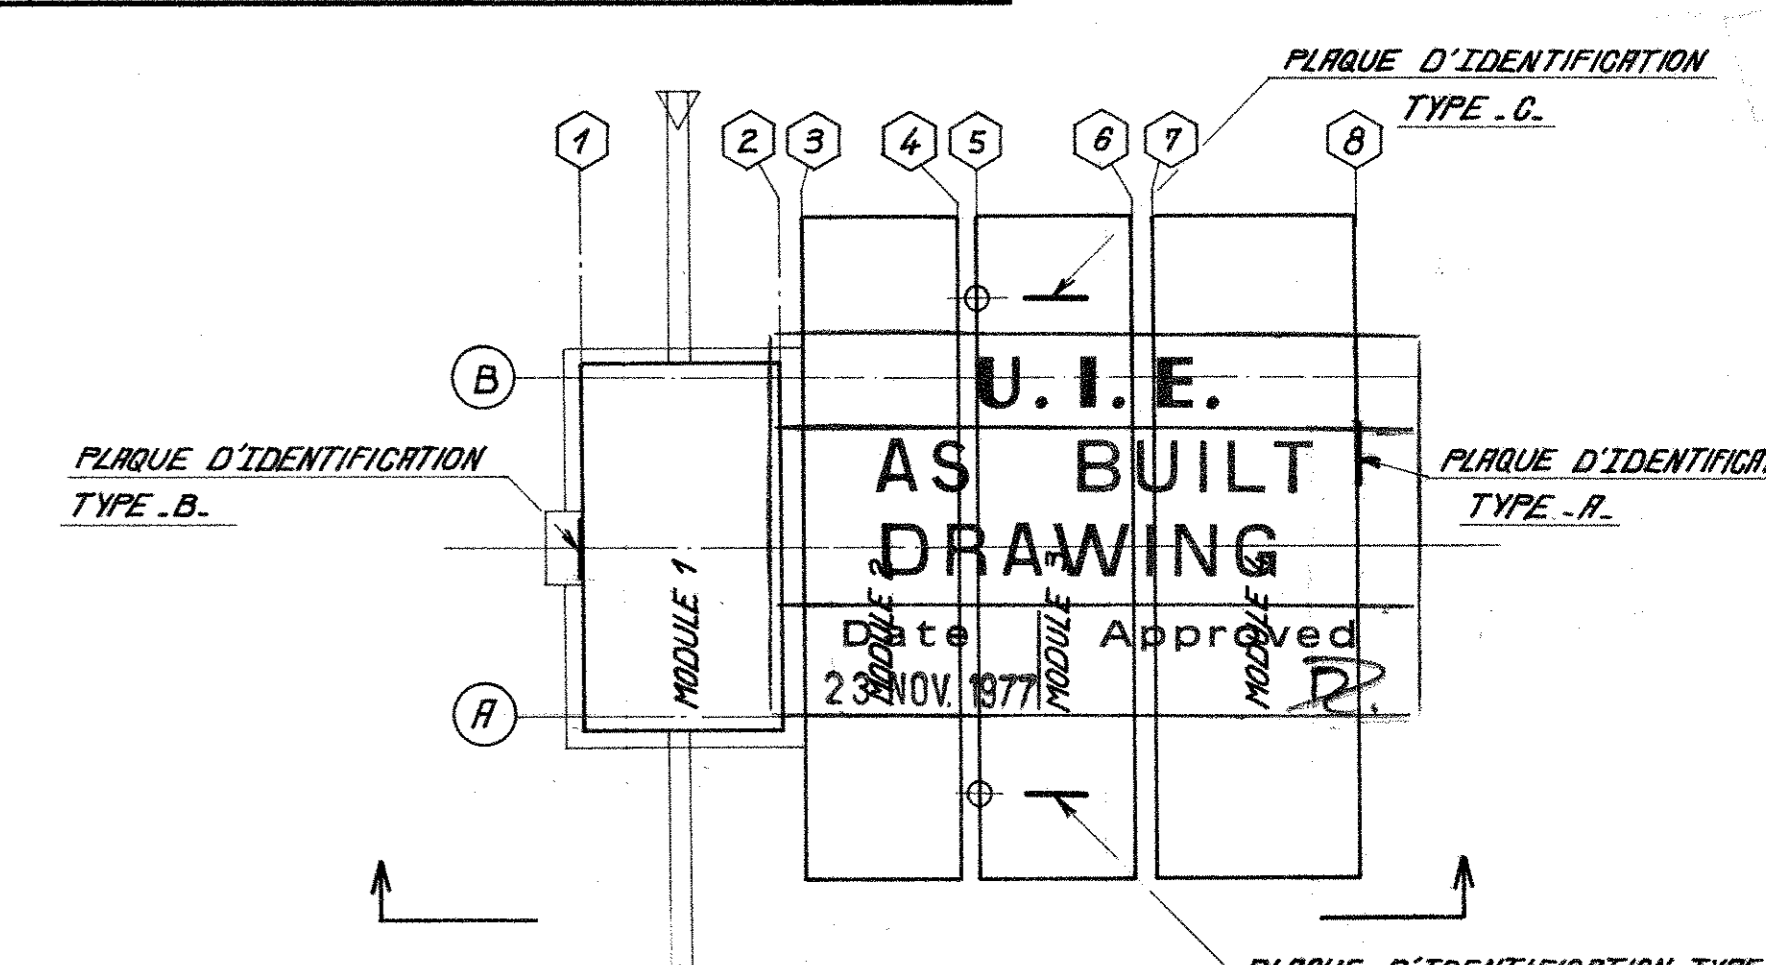

Indices	Modifications	Vis	Date
5	AS BUILT DRAWING DATED 23-11-77	GRAVEL	23-11-77
4	FOR CONSTRUCTION	GRAVEL	21-02-77
3	APPROVED FOR CONSTRUCTION	GRAVEL	11-03-77
2	MISE A JOUR	GRAVEL	08-03-77
1	FOR CONSTRUCTION	GRAVEL	25-02-77
0	FOR APPROVAL	GRAVEL	07-02-77

ELF NORGE / FRIGG FIELD		U.I.E.	
DP 2 MODULES		49 th Avenue Hoche, PARIS (8 ^e)	
PLAN D'ENSEMBLE DE POSITIONNEMENT DES PLARQUES D'IDENTIFICATION		Dessiné: GRAVEL	Le: 07.02.77
IDENTIFICATION PLATES LOCATION LAY OUT		Echelle: 1/100	Visa:
N° EO 651.00.105		5	